Исполнительная схема слаботочных сетей ОВК
ЗАО ПСТ «Подряд» 2 эт

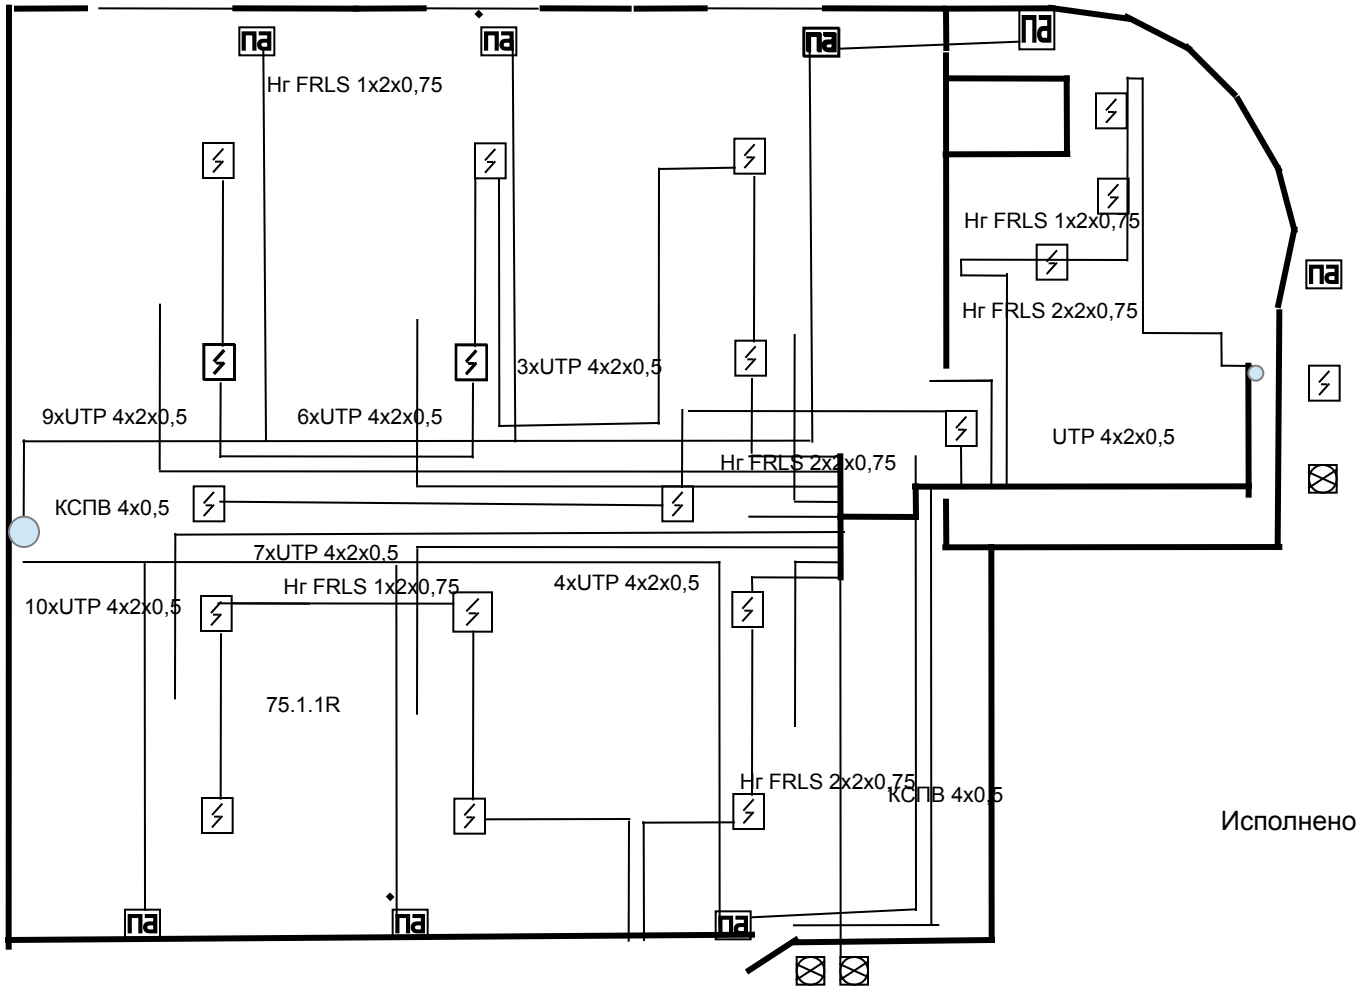

Коробка коммутационная слаботочная 10-шт

Извещатель пожарный дымовой ИП 212-141 - шт

Светозвуковое устройство- 2шт

Исполнено по схеме