Исполнительная схема пожарной сигнализации

3 этаж АБК ЗАО «Подряд»

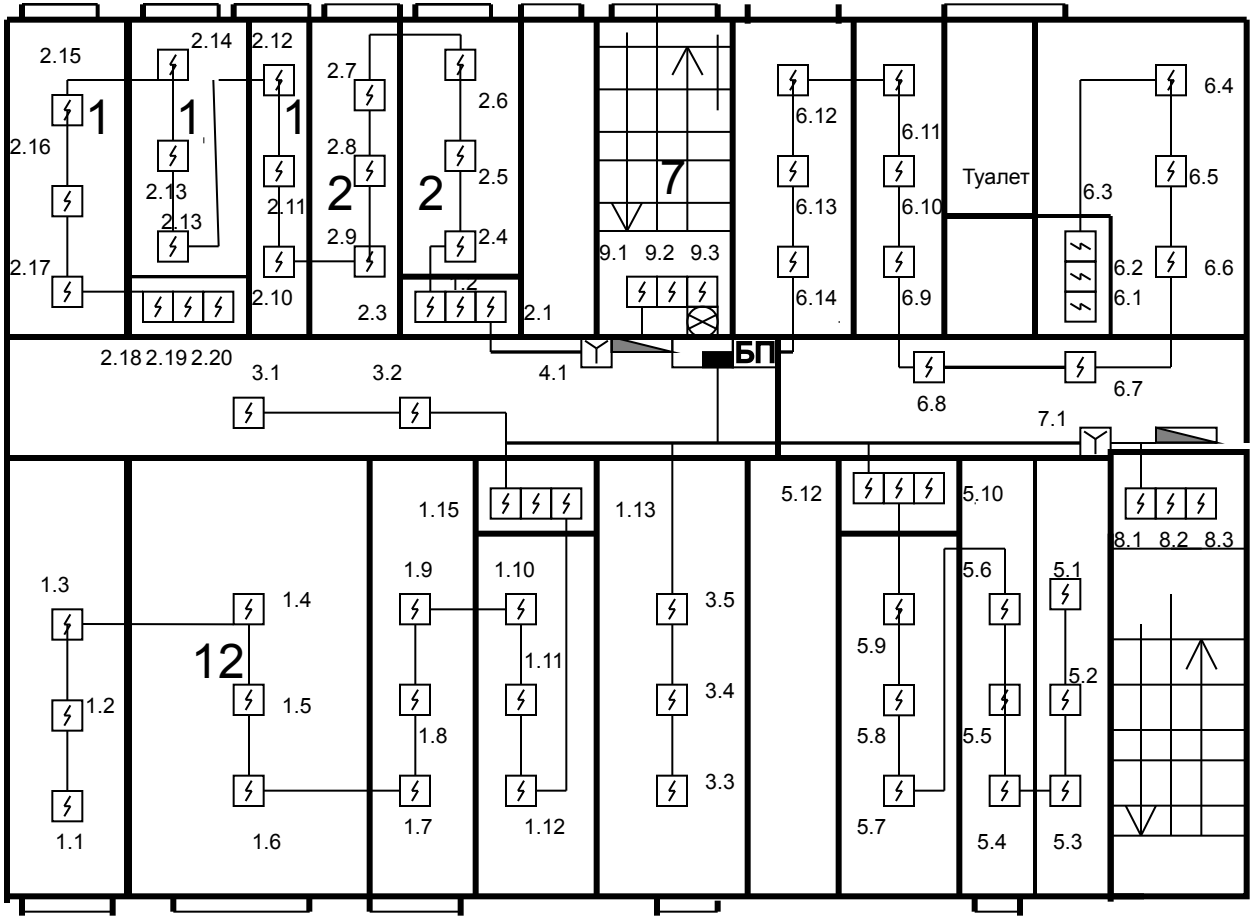

Прибор приемно-контрольный Сигнал-20SMD **№110**

Извещатель пожарный дымовой

Светозвуковое устройство

БП Бесперебойный блок питания 12 В.

Извещатель пожарный ручной

Табло «Выход» со звуком

Лучи пожарной сигнализации

1. Окна (левая сторона)
2. Окна (правая сторона)
3. Коридор правый
4. ИПР (центральный вход).
5. Дом-строй
6. Коридор ,кабинеты слева
7. ИПР (зап.выход)
8. Лестница зап.выхода
9. Лестница